

连廊二层平面


连廊三层平面

连廊四层平面


连廊五层平面

中华人民共和国一级注册建筑师  
姓名: 张劲松  
注册号: 1911462-006  
有效期至: 至2003年12月

工程设计出图专用章  
单位: 广东建开设计有限公司  
证书号: 1911462  
广东省建设厅监制

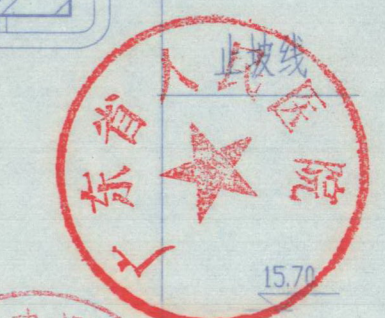

竣工图  
施工单位: 广东省第一建筑工程有限公司  
编制人: 陈宇 审核人: 袁润  
技术负责人: 郭浩明 编制日期: 2002.8.10  
监理单位: 总 监: 杨瑞 现场监理: 吴国辉

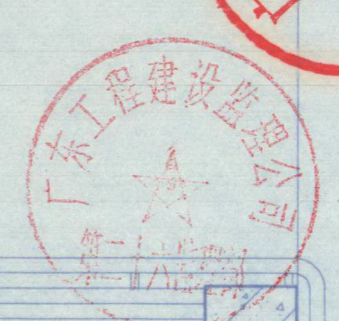


工程设计出图专用章  
单位: 机械工业部深圳设计研究院  
证书号: 1900081  
广东省建设厅监制

广东建开设计有限公司 049  
建筑工程综合乙级 特 许 人 韩 扬 华  
0490987




1.10-057-004  
中华人民共和国一级注册建筑师  
姓名: 陈 翔  
注册号: 1900081-018  
有效期至: 至2002年12月

004

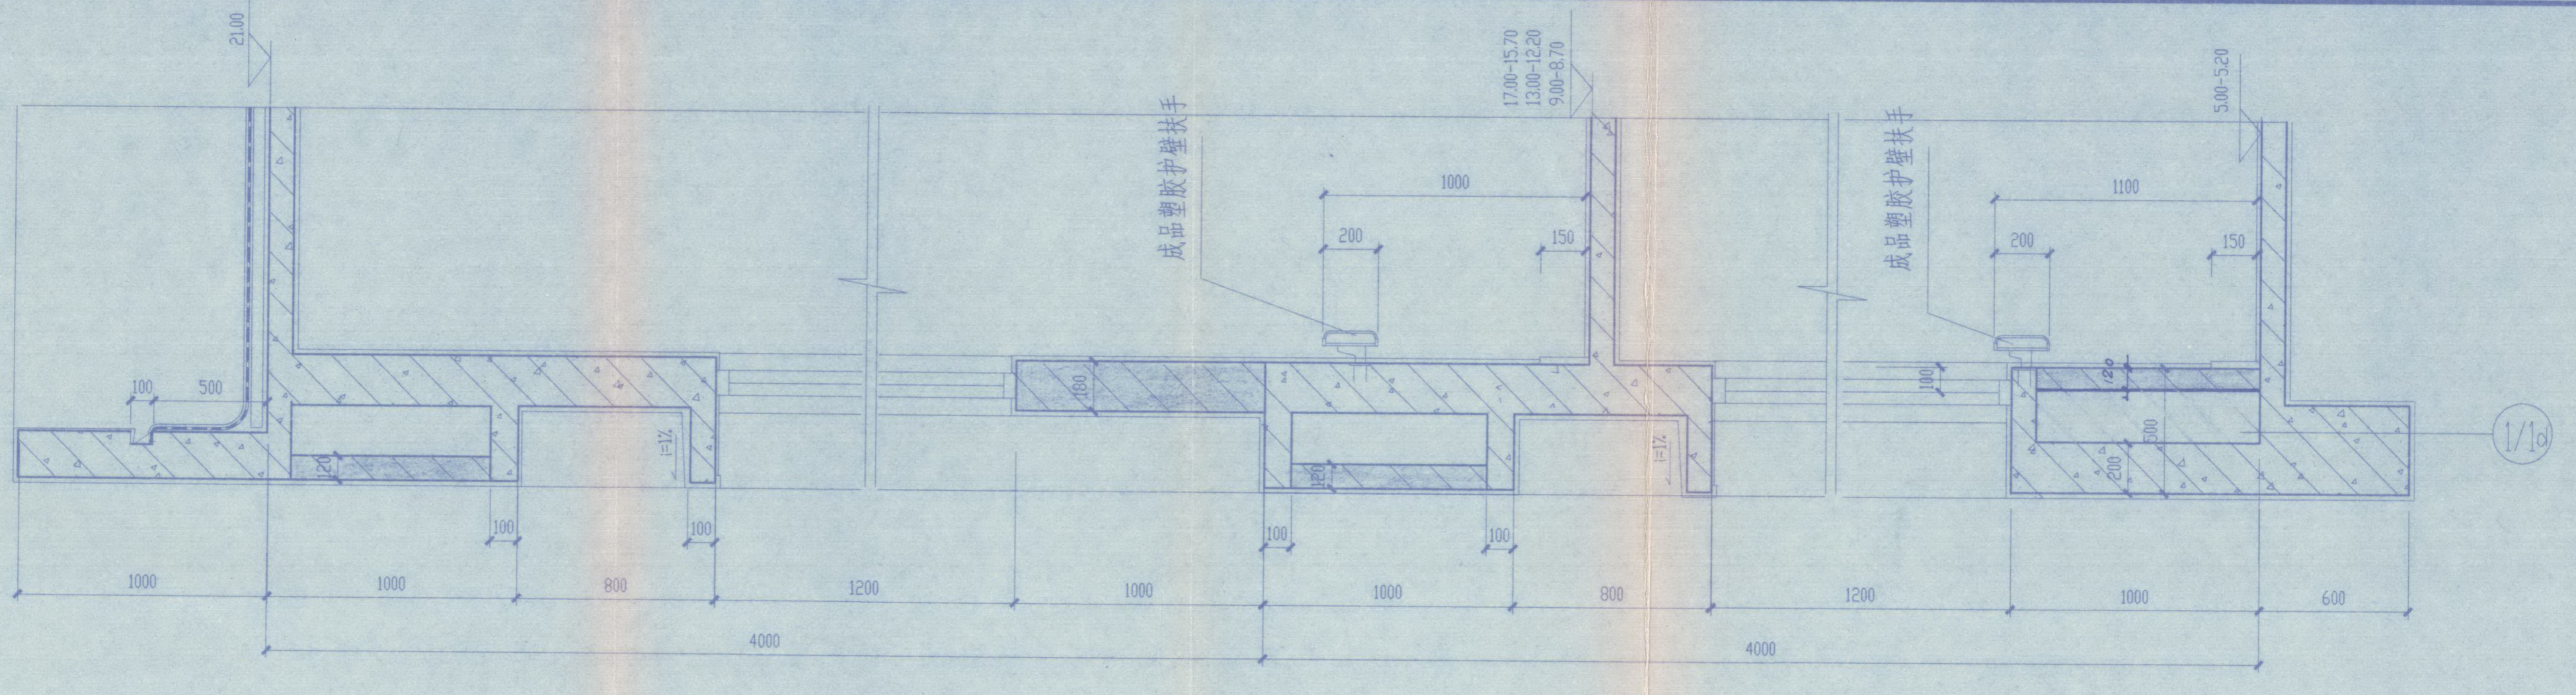

① ② ③

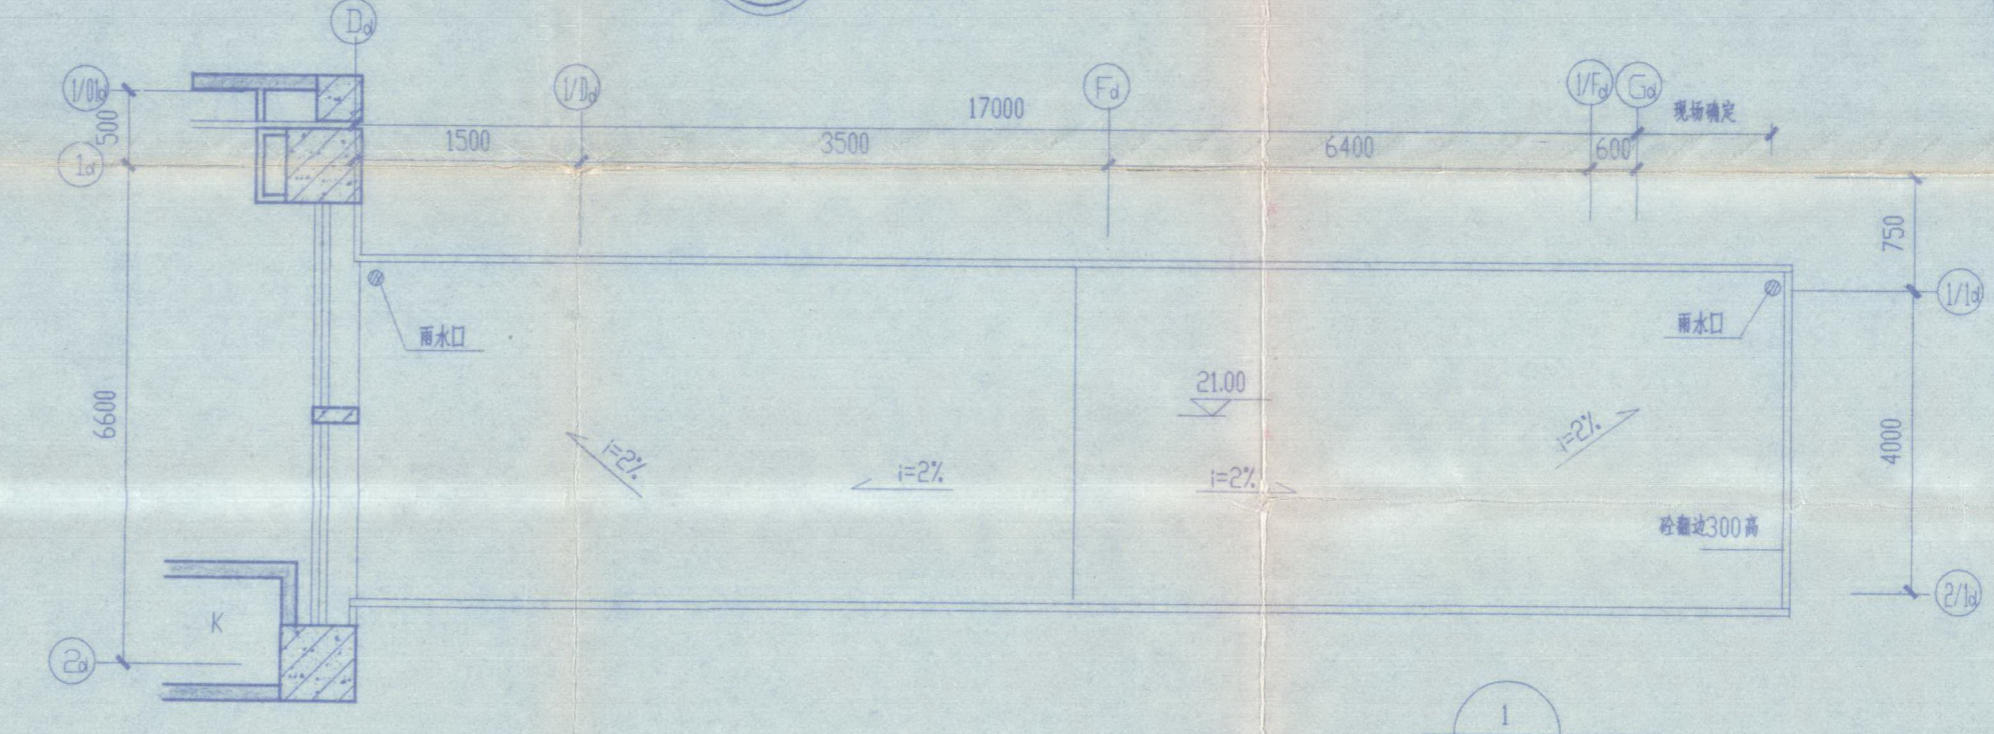

连廊屋顶平面 1:100



A-A 剖面

中华人民共和国一级注册建筑师  
姓名: 张劲松  
注册号: 1911462-006  
有效期至: 至2003年12月



工程设计出图专用章  
单位: 广东建开设计有限公司  
证书号: 1911462  
广东省建设厅监制

竣工图  
施工单位: 广东省第一建筑工程有限公司  
编制人: 陈宇 审核人: 张劲松  
技术负责人: 钟浩明 编制日期: 2002.9.10  
总监: 钟浩明 现场监理: 吴国辉

工程设计出图  
单位: 机械工业部深圳设计研究院  
证书号: 1900081  
广东省建设厅监制

1.10-057-005

广东建开设计有限公司 049



中华人民共和国一级注册建筑师  
姓名: 陈宇  
注册号: 1900081  
有效期至: 至2003年12月

机械工业部深圳设计研究院  
SHENZHEN PROJECT & RESEARCH INSTITUTE OF M.M.I.

审定: 朱希  
设计总负责人: 朱希  
审核: 朱希  
专业负责人: 陈毅  
校对: 陈毅  
设计: 陈毅

工程名称: 广东省人民医院门诊住院大楼  
工程类别: 建筑工程综合乙类  
制图: 陈毅

特许人: 韩畅华  
049 0987

连廊剖面及节点

版次: 1 出图日期: 97.10 比例: 1:50, 1:20

图号: J62

